




### CORTE A-A

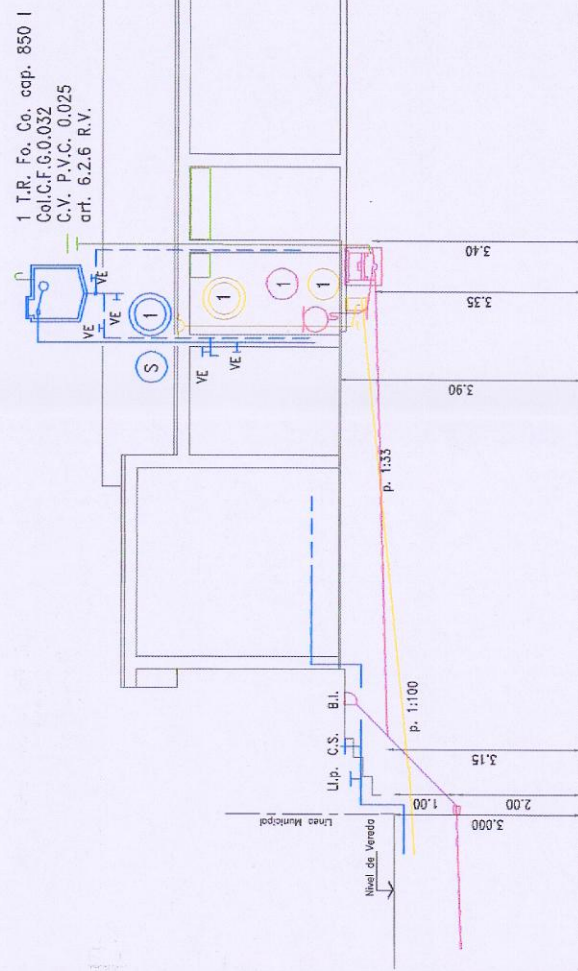


### CORTE B-B

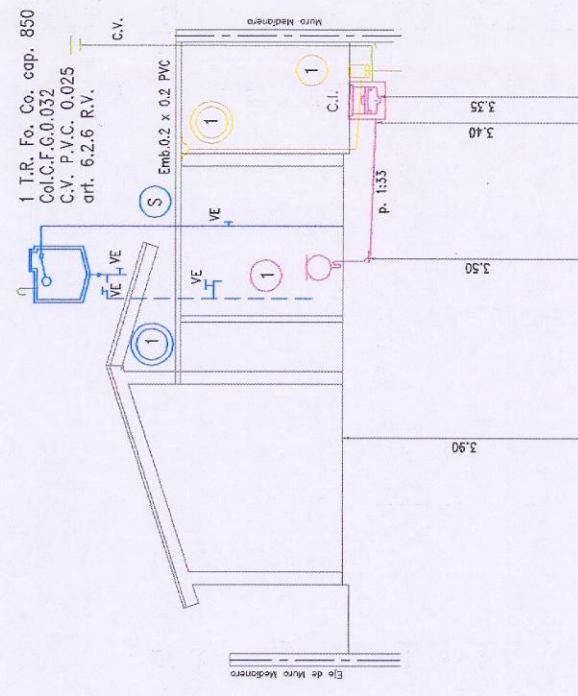

### PLANTA DE TECHOS

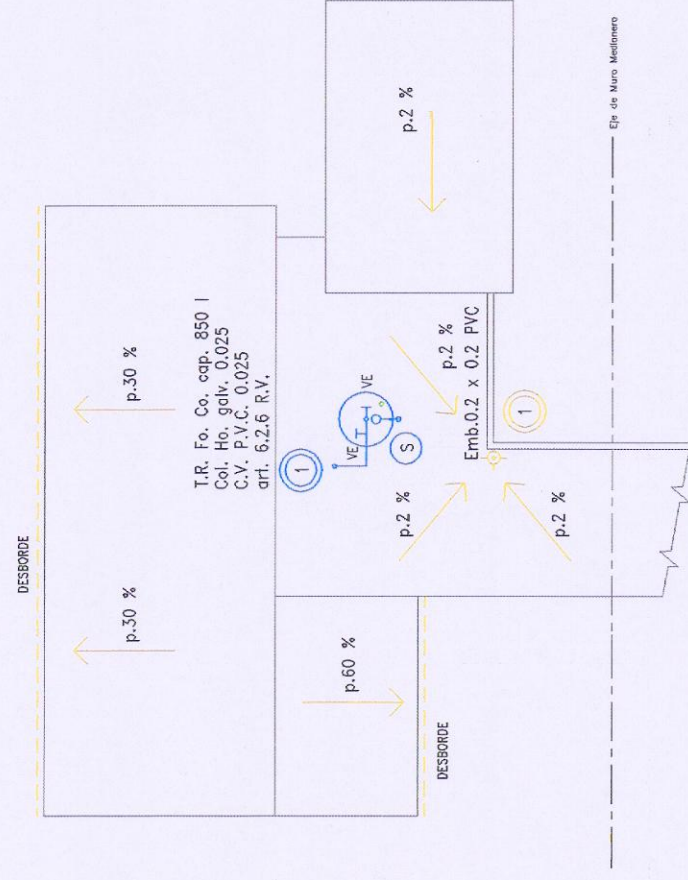

### PLANTA BAJA

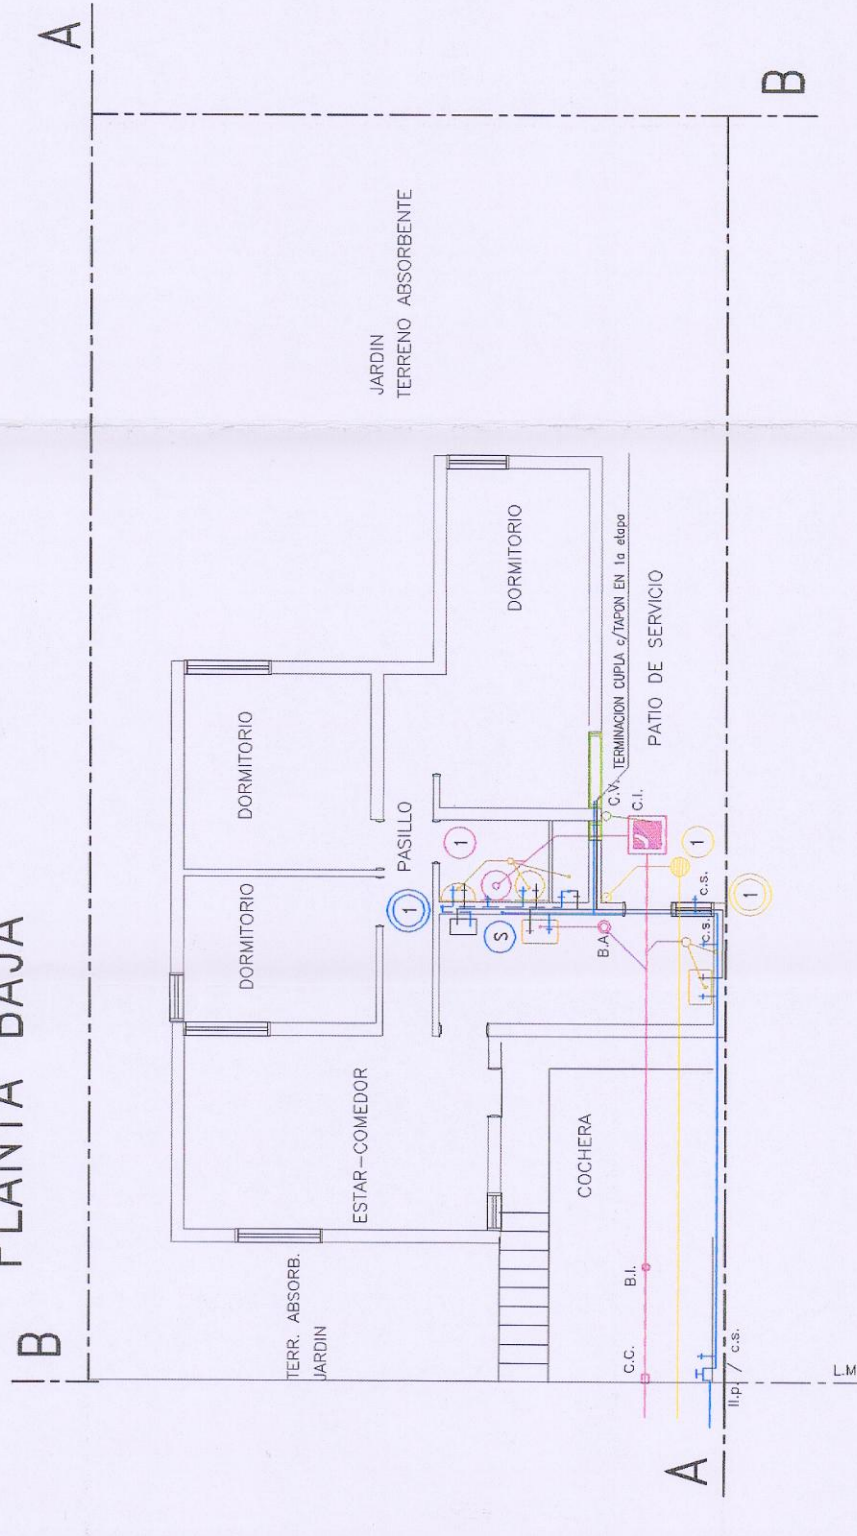

### CUADRO DE RESUMEN [mm]

DESIGNACION	CANERIAS DE DESAGÜE		PLUVIALES		ARTEFACTOS Y ACCESORIOS
	PRIMARIAS	SECUNDARIAS	NO	Ø	
TRAMO	1	PVC	1	110	Baño Principal
HOR. de COL.	---	---	1	PVC	P.P.A. 60 PVC - Desc. 40 PVC
COLUMNNA	---	---	1	PVC	P.C.
C.V.	1	PVC	1	110	SIF. PVC. 50 - 2 C.S. con mezcl.
					Desc. 50 PVC. a B. Acc.PVC 110
					2 C.S. con mezcl.
PLANTA	CANERIAS DE AGUA FRIA		RAMIFICACION Y DISTRIB.		P.L.
	MATERIALES Y DIAMETROS		CANERIAS DE AGUA FRIA		Desc. 40 PVC a P.P.A.60 PVC
	(S)	(1)	CANERIAS AGUA CALIENTE		
TANQUE	PPL 19	PPL 25	CPPL 19		
PLANTA	PPL 19	PPL 25	TRAMO ULTIMO ARTEFACTO		
			CPPL 13		

EXPT.E.N° 5880-C-97 CIUDAD-MZA

PLANO NUEVO CONFORME A OBRA OBRA NUEVA




DOMICILIO: PROPIETARIO: ASOC. VECINAL DE FOMENTO COOP. de VIVIENDAS OLIVARES OESTE UNION VECINAL COSTA CANAL CASA TIPO B

CONSTRUCTOR: Ing. E. Daniel Quiroga Matr. 7004 cat. 'A'

DOMICILIO: CATAMARCA 170 - OF. 5 CIUDAD - MENDOZA ESC. 1:100

### CROQUIS DE UBICACION

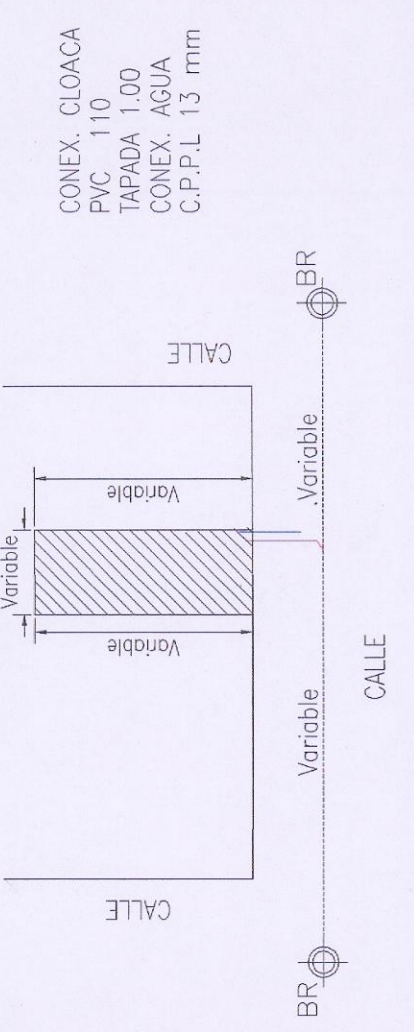

### ANTECEDENTES

Exp. O. Civil n° 5878-C-97  
 Fecha Aprobacion  
 Padron Municipal  
 Superficie Cubierta 72.00 m2

